


~~Montaje y arriostamiento de la cimbra~~  
~~Sistema de sujeción de los vientos para reducir su vibración.~~  
Planta

Escala 1:500

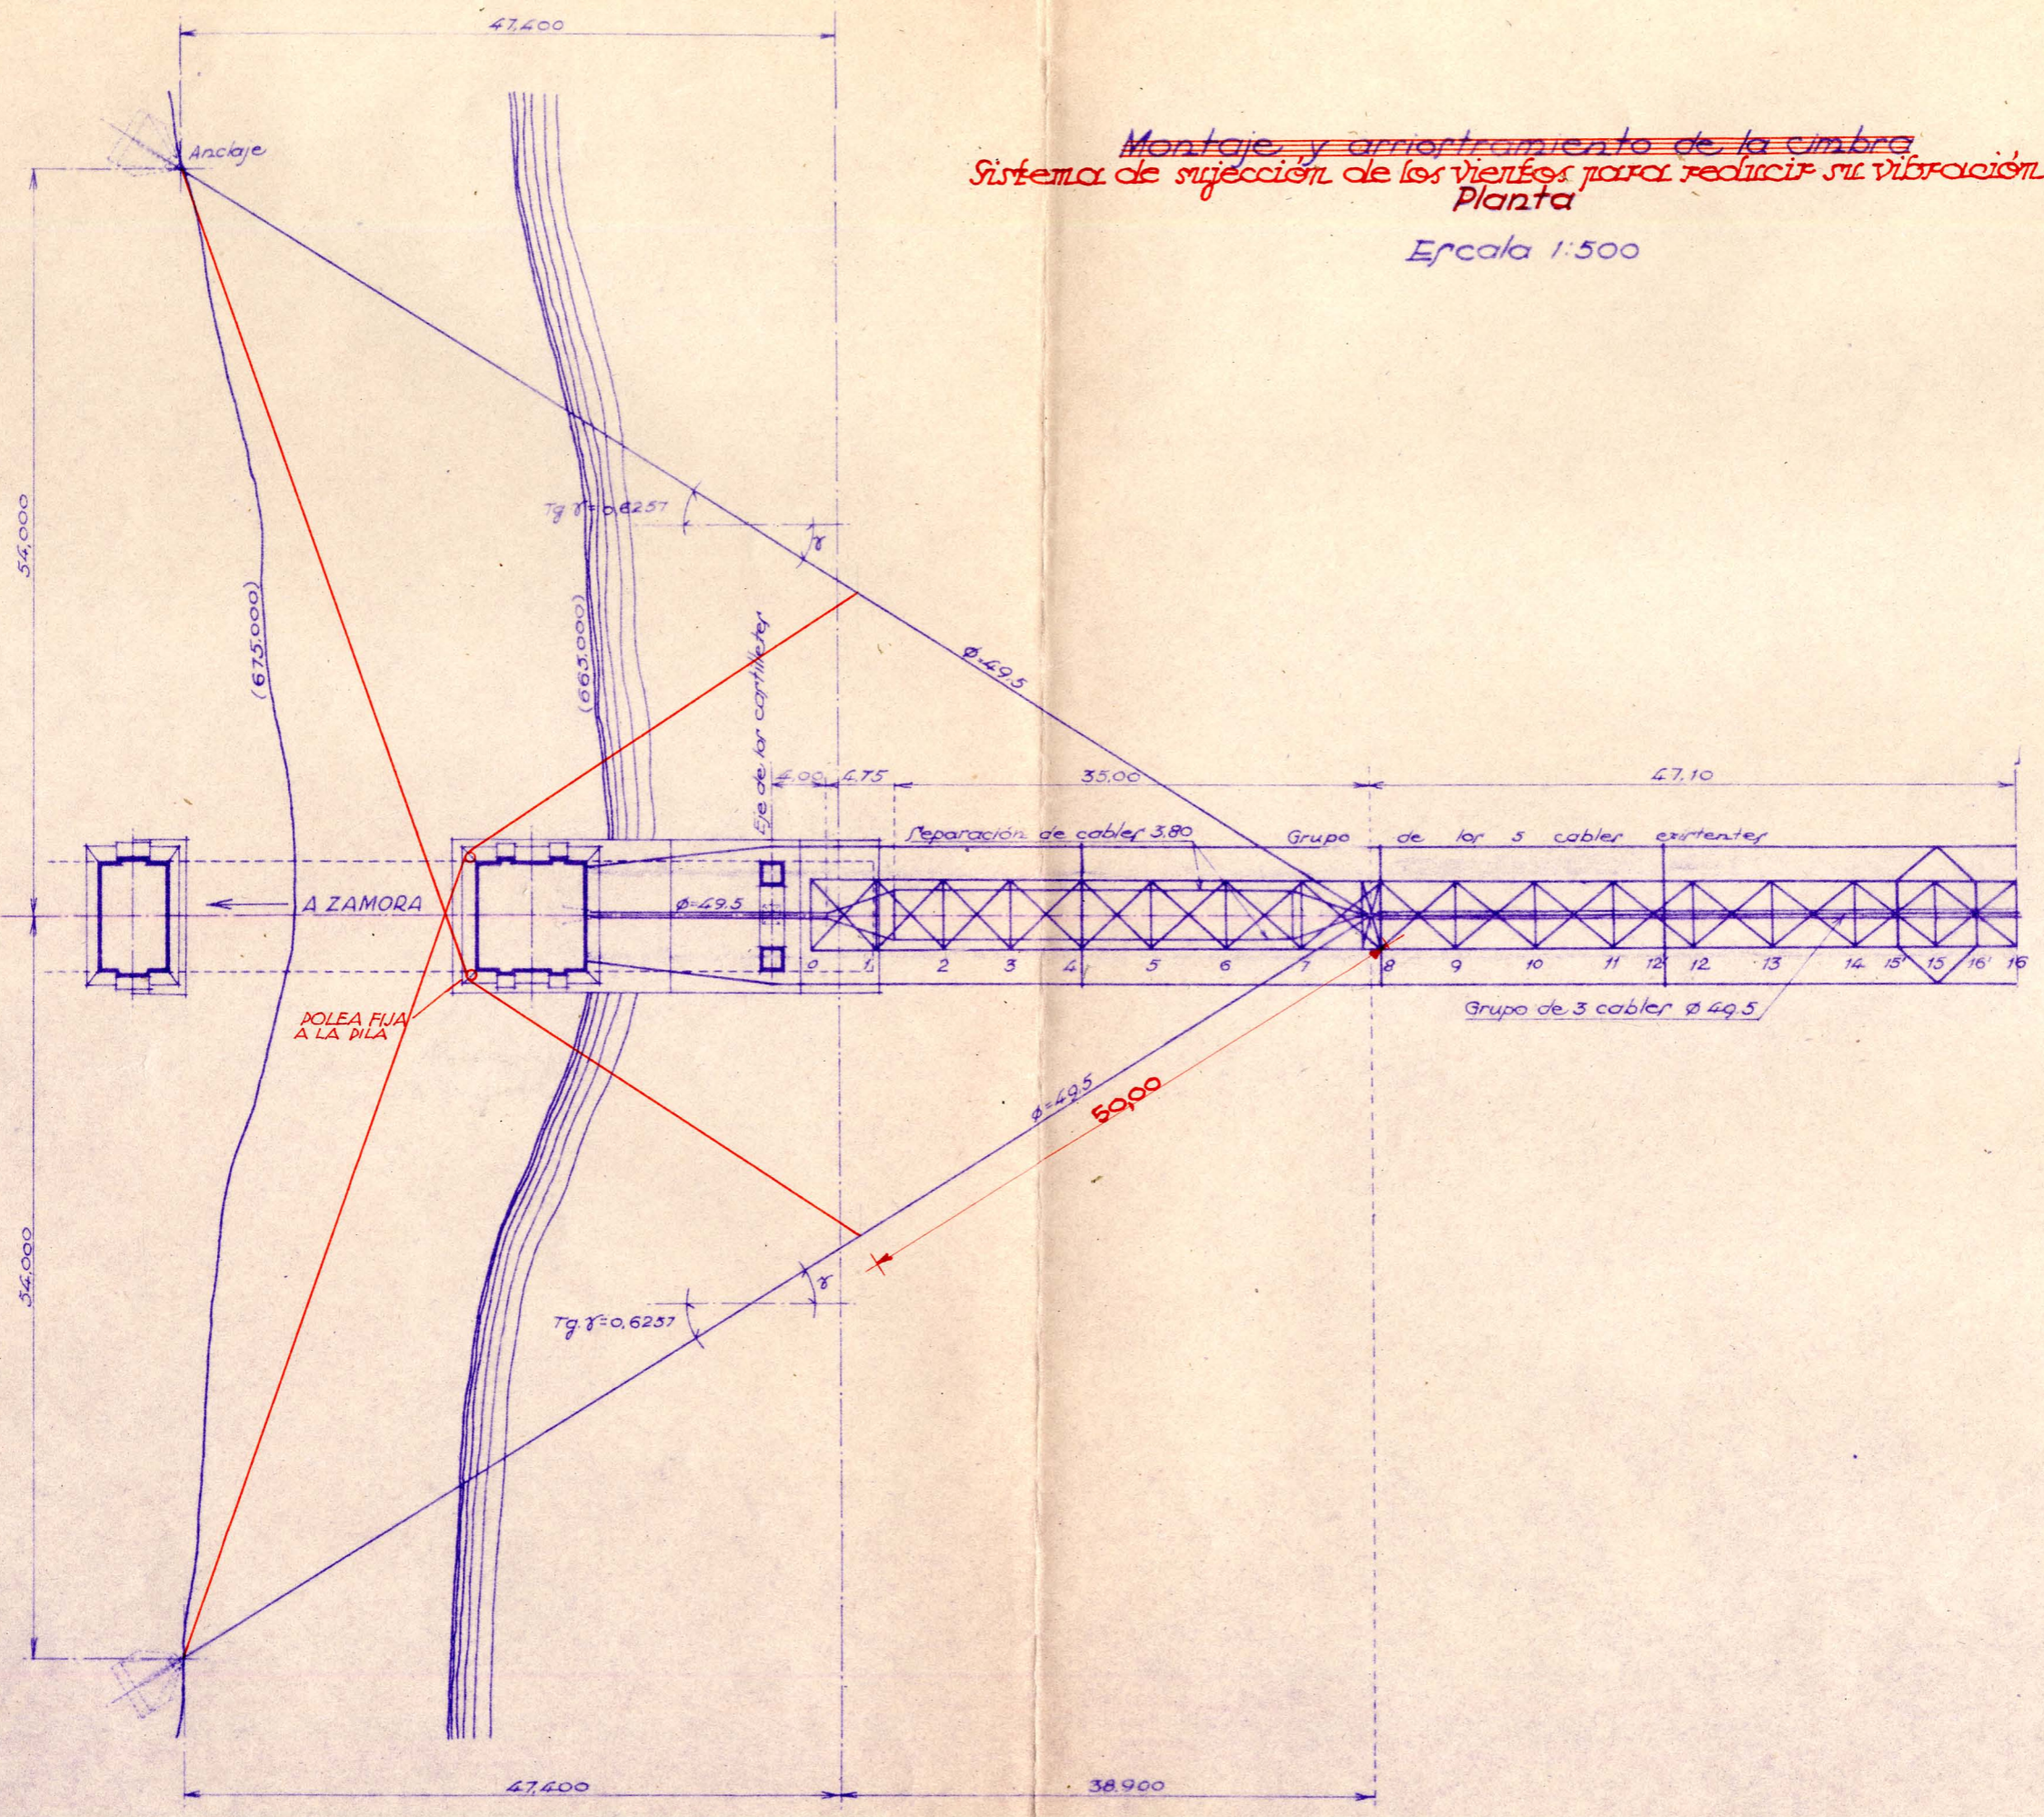

Oficina Técnica nº 363.207.1 Montaje y arriostamiento de la cimbra. Escala 1:500. Planta  
28-11-40